追加資料 2-2

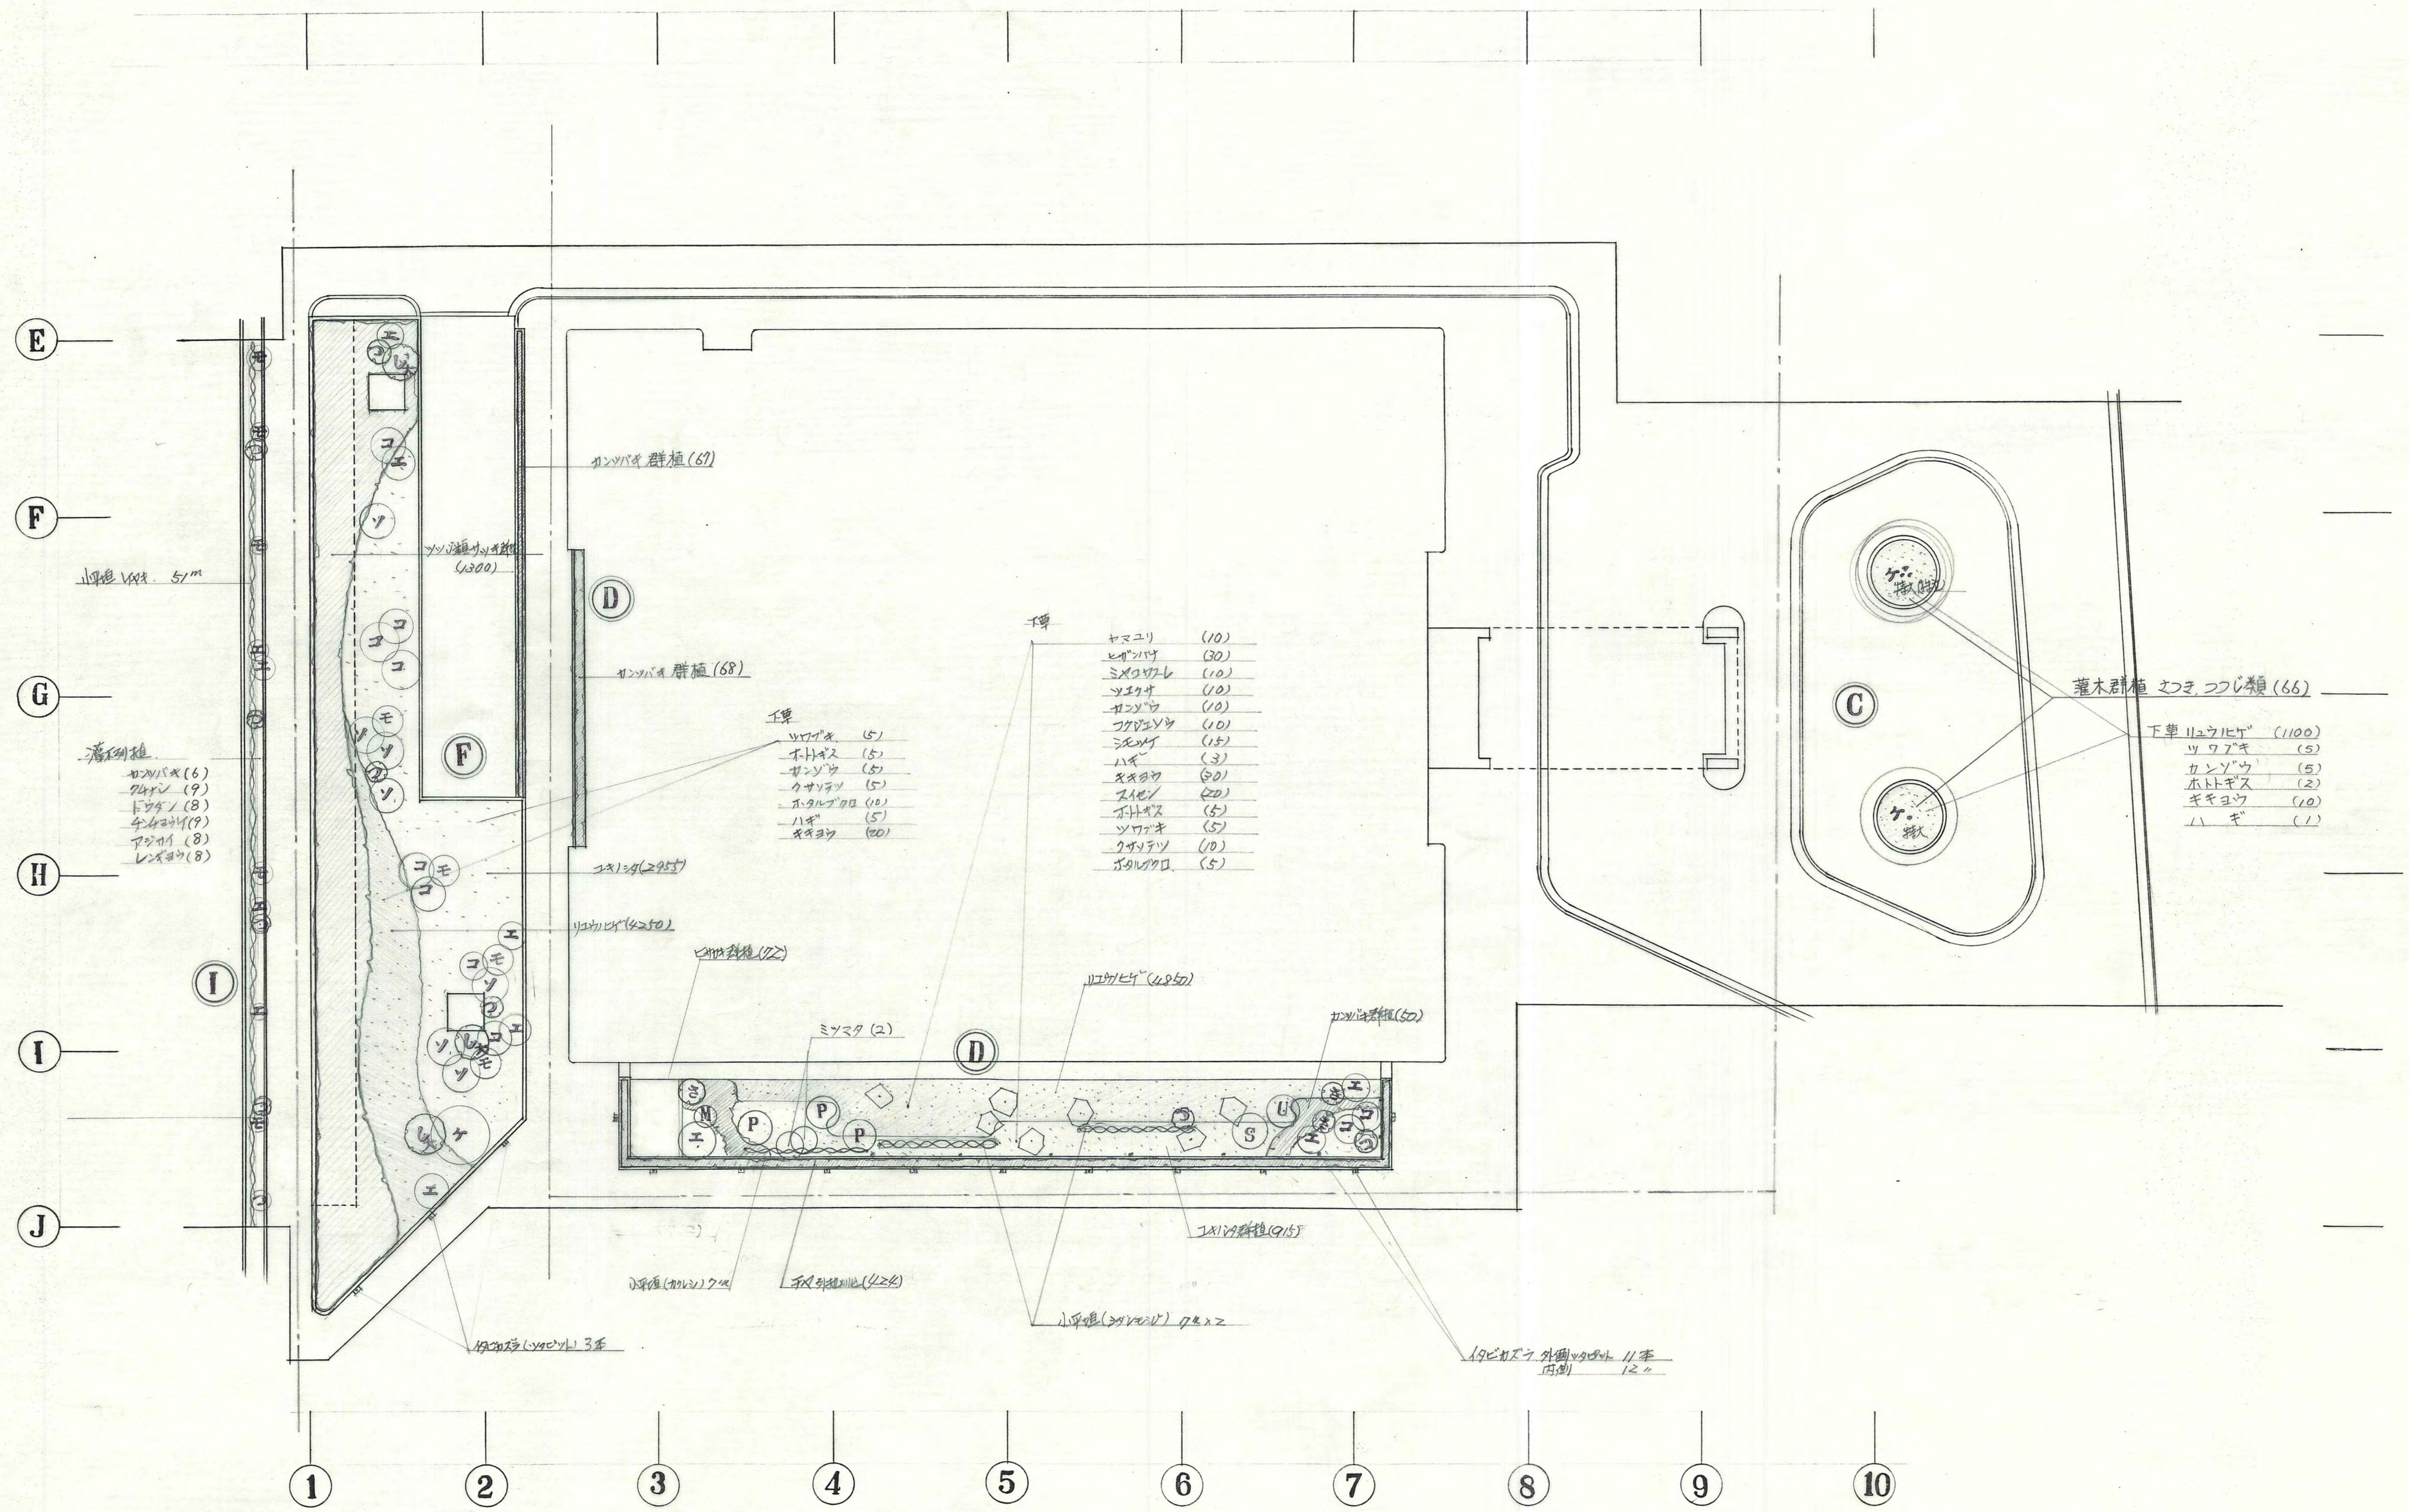
E
F
G
H
I
J
1
2
3
4
5
6
7
8
9
10
C
D
F
I
小平垣 レイヤキ 51m
灌木列植
カンツバキ (6)
クチナシ (9)
ドウダン (8)
チンチョウゲ (9)
アジサイ (8)
レンギョウ (8)
カンツバキ 群植 (67)
ツツジ類 サツキ群植 (1300)
カンツバキ 群植 (68)
下草
ツワブキ (5)
ホトトギス (5)
カンゾウ (5)
クサソテツ (5)
ホタルブクロ (10)
ハギ (5)
キキョウ (20)
下草
ヤマユリ (10)
ヒガンバナ (30)
ミヤコワスレ (10)
ツユクサ (10)
カンゾウ (10)
フクジュソウ (10)
シモツケ (15)
ハギ (3)
キキョウ (30)
スイセン (20)
ホトトギス (5)
ツワブキ (5)
クサソテツ (10)
ホタルブクロ (5)
ユキノシタ (2955)
リュウノヒゲ (4250)
ヒサカキ群植 (72)
ミツマタ (2)
リュウノヒゲ (4850)
カンツバキ群植 (50)
ユキノシタ群植 (915)
小平垣 (カクレミノ) 7ケ所
チャ 列植刈込 (424)
小平垣 (ネズミモチ) 7ケ所 × 2
イタビカズラ (ツタピット) 3本
イタビカズラ 外側ツタピット 11本
内側 12〃
灌木群植 さつき, つつじ類 (66)
下草 リュウノヒゲ (1100)
ツワブキ (5)
カンゾウ (5)
ホトトギス (2)
キキョウ (10)
ハギ (1)
ケヤキ
コ
エ
ソ
モ
ツ
ケ
P
M
S
U

竣工図

設計番号	小平市新庁舎外構造園工事-2	
5234		
図面番号		縮尺
外5-2-9	C.D.F.I地区詳細図	1/200
製作日	石本建築事務所 東京・大阪・札幌・名古屋・福岡・仙台	査閲 校正 製図
		永原

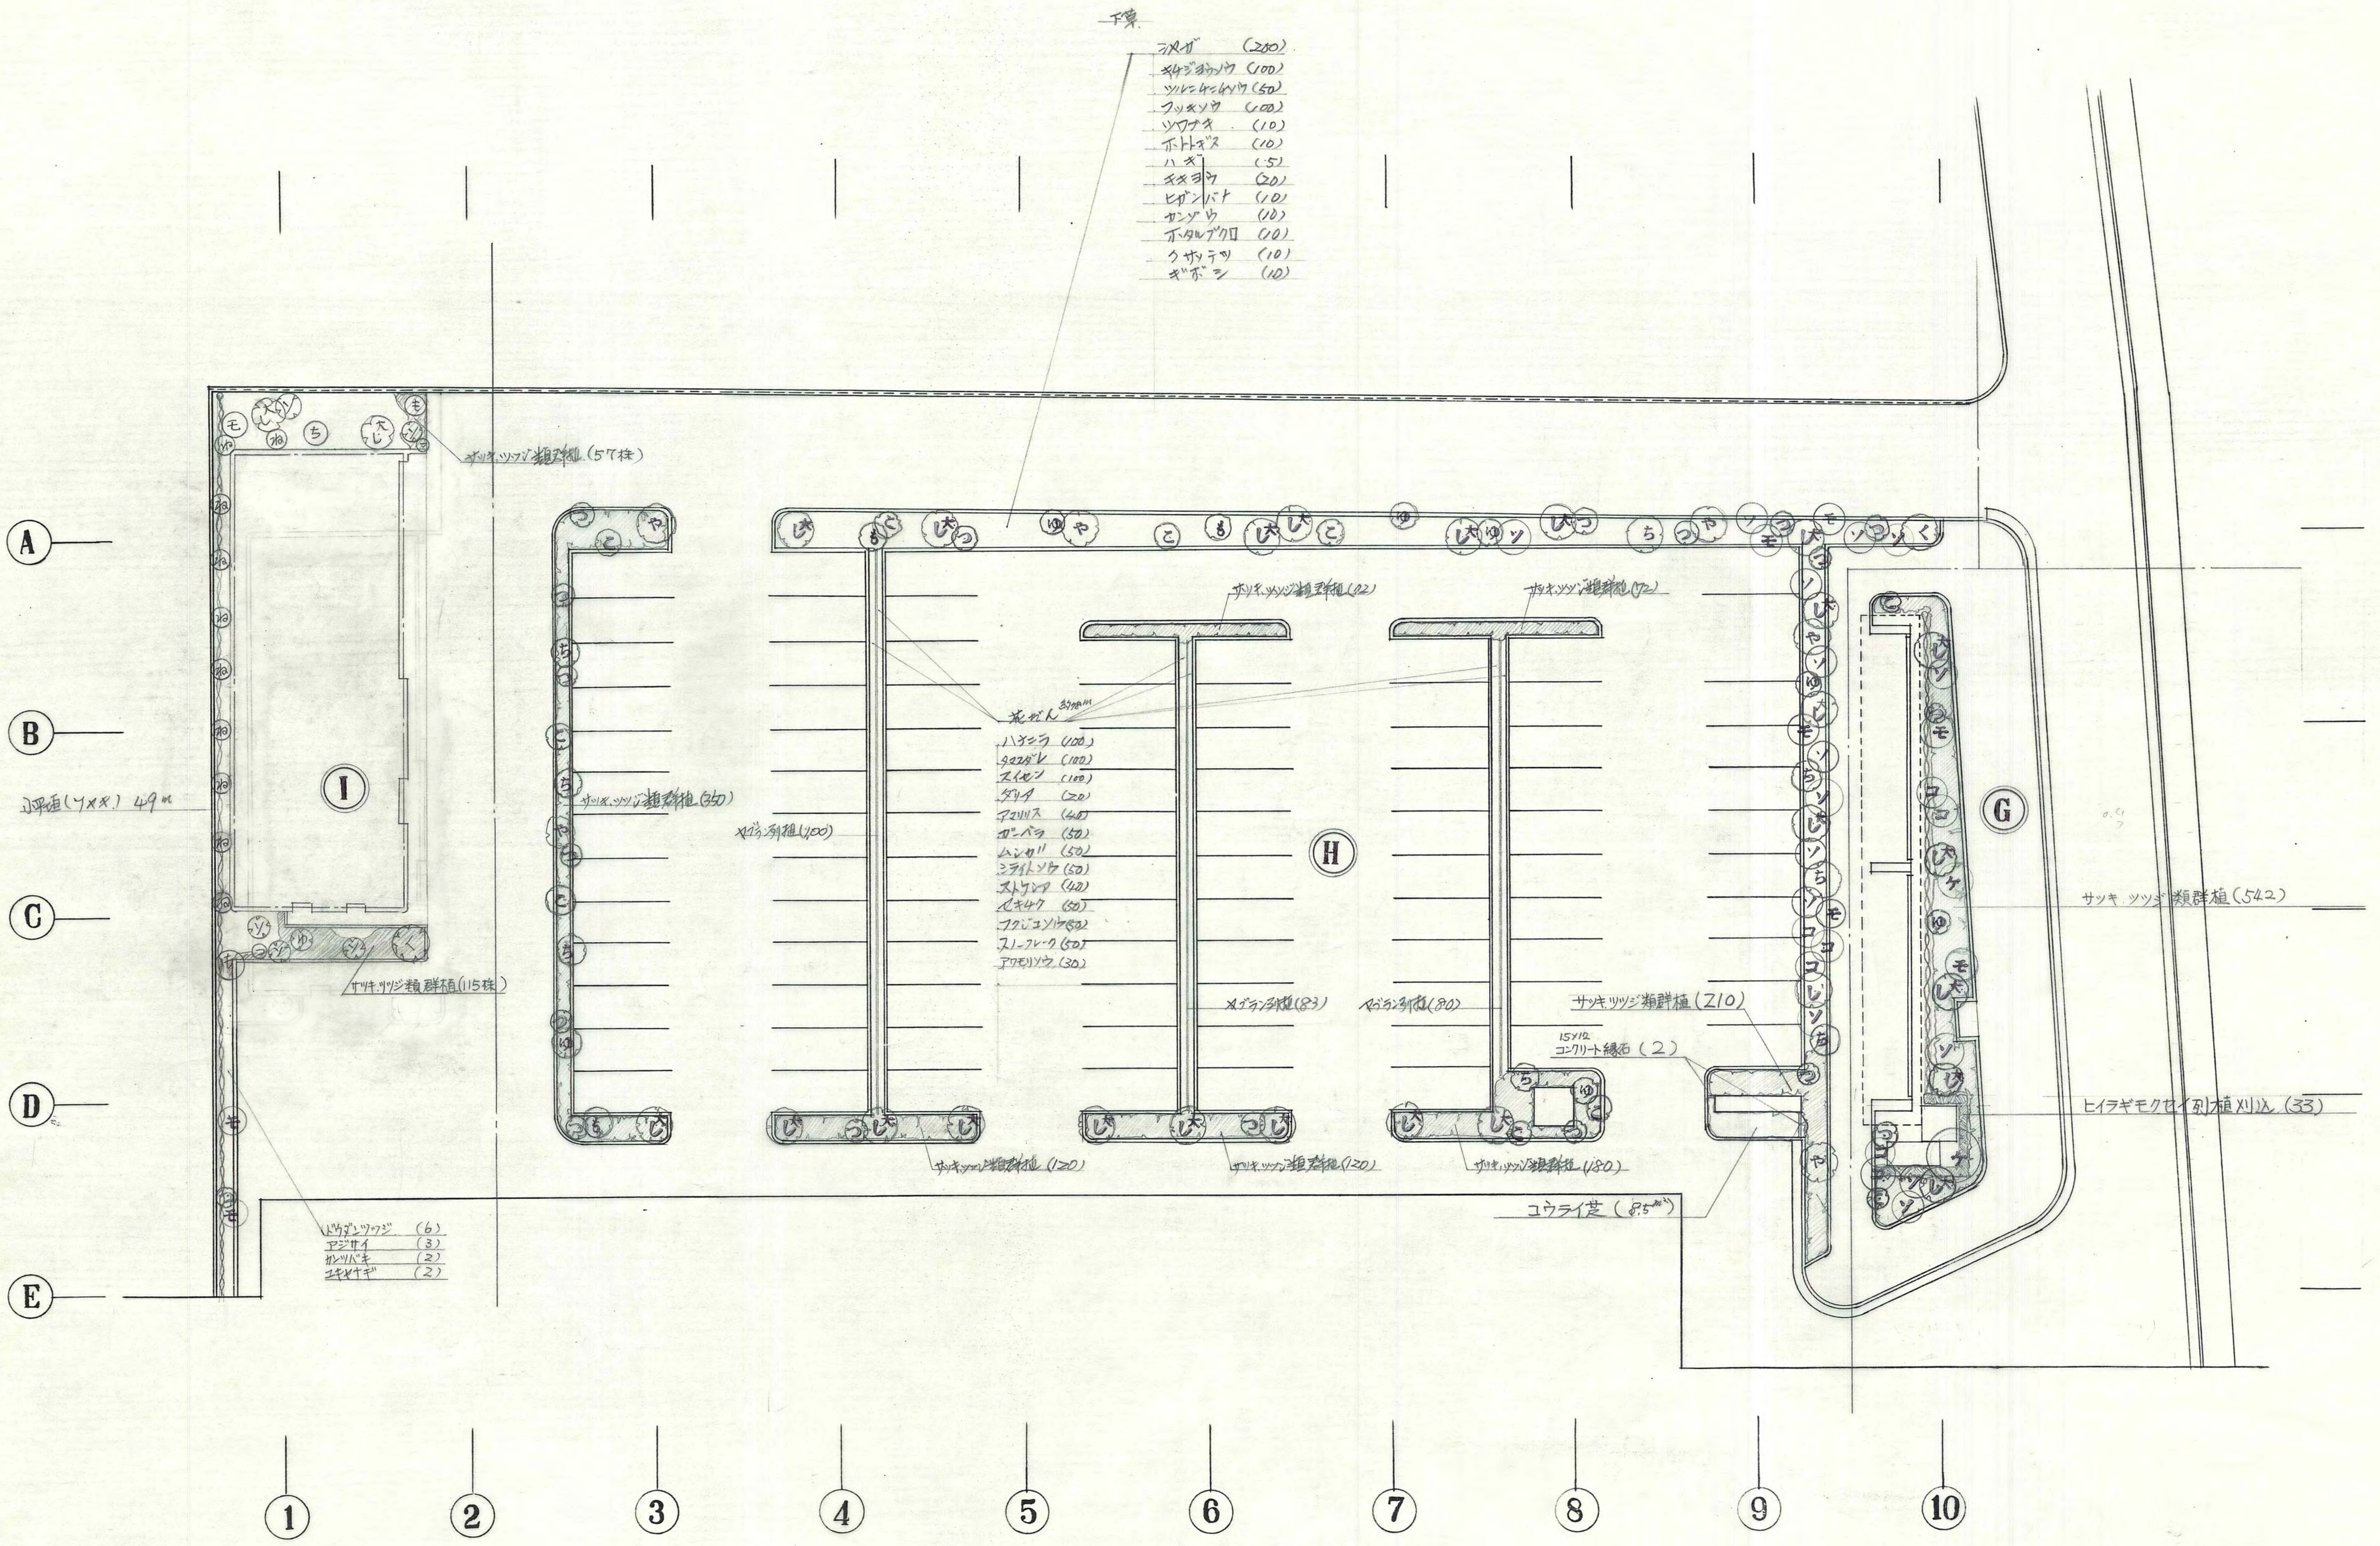
下草
シバザ (200)
キチジョウソウ (100)
ツルニチニチソウ (50)
フッキソウ (100)
ツワブキ (10)
ホトトギス (10)
ハギ (5)
キキョウ (20)
ヒガンバナ (10)
カンゾウ (10)
ホタルブクロ (10)
クサソテツ (10)
ギボシ (10)
サツキ、ツツジ類群植 (57株)
A
B
C
D
E
I
小平植(ツメギ) 49m
サツキ、ツツジ類群植 (115株)
サツキ、ツツジ類群植 (350)
ヤブラン列植 (400)
サツキ、ツツジ類群植 (72)
サツキ、ツツジ類群植 (72)
花だん 39.78m
ハナニラ (100)
タマスダレ (100)
スイセン (100)
ダリア (20)
アマリリス (40)
ガーベラ (50)
ムシャリ (50)
シライトソウ (50)
ストケシア (40)
イキサク (50)
フクジュソウ (50)
スノーフレーク (50)
アワモリソウ (30)
H
ヤブラン列植 (83)
ヤブラン列植 (80)
サツキ、ツツジ類群植 (210)
15×12 コンクリート縁石 (2)
サツキ、ツツジ類群植 (120)
サツキ、ツツジ類群植 (120)
サツキ、ツツジ類群植 (180)
コウライ芝 (8.5m²)
G
サツキ ツツジ類群植 (542)
ヒイラギモクセイ列植刈込 (33)
ドウダンツツジ (6)
アジサイ (3)
ヤブツバキ (2)
ユキヤナギ (2)
1
2
3
4
5
6
7
8
9
10

竣工図

設計番号 5234	小平市新庁舎外構造園工事-2		
図面番号 外5-2-10	G.H.I 地区詳細図	縮尺 1/200	
製作日	石本建築事務所 東京・大阪・札幌・名古屋・福岡・仙台	査閲	校正	製図